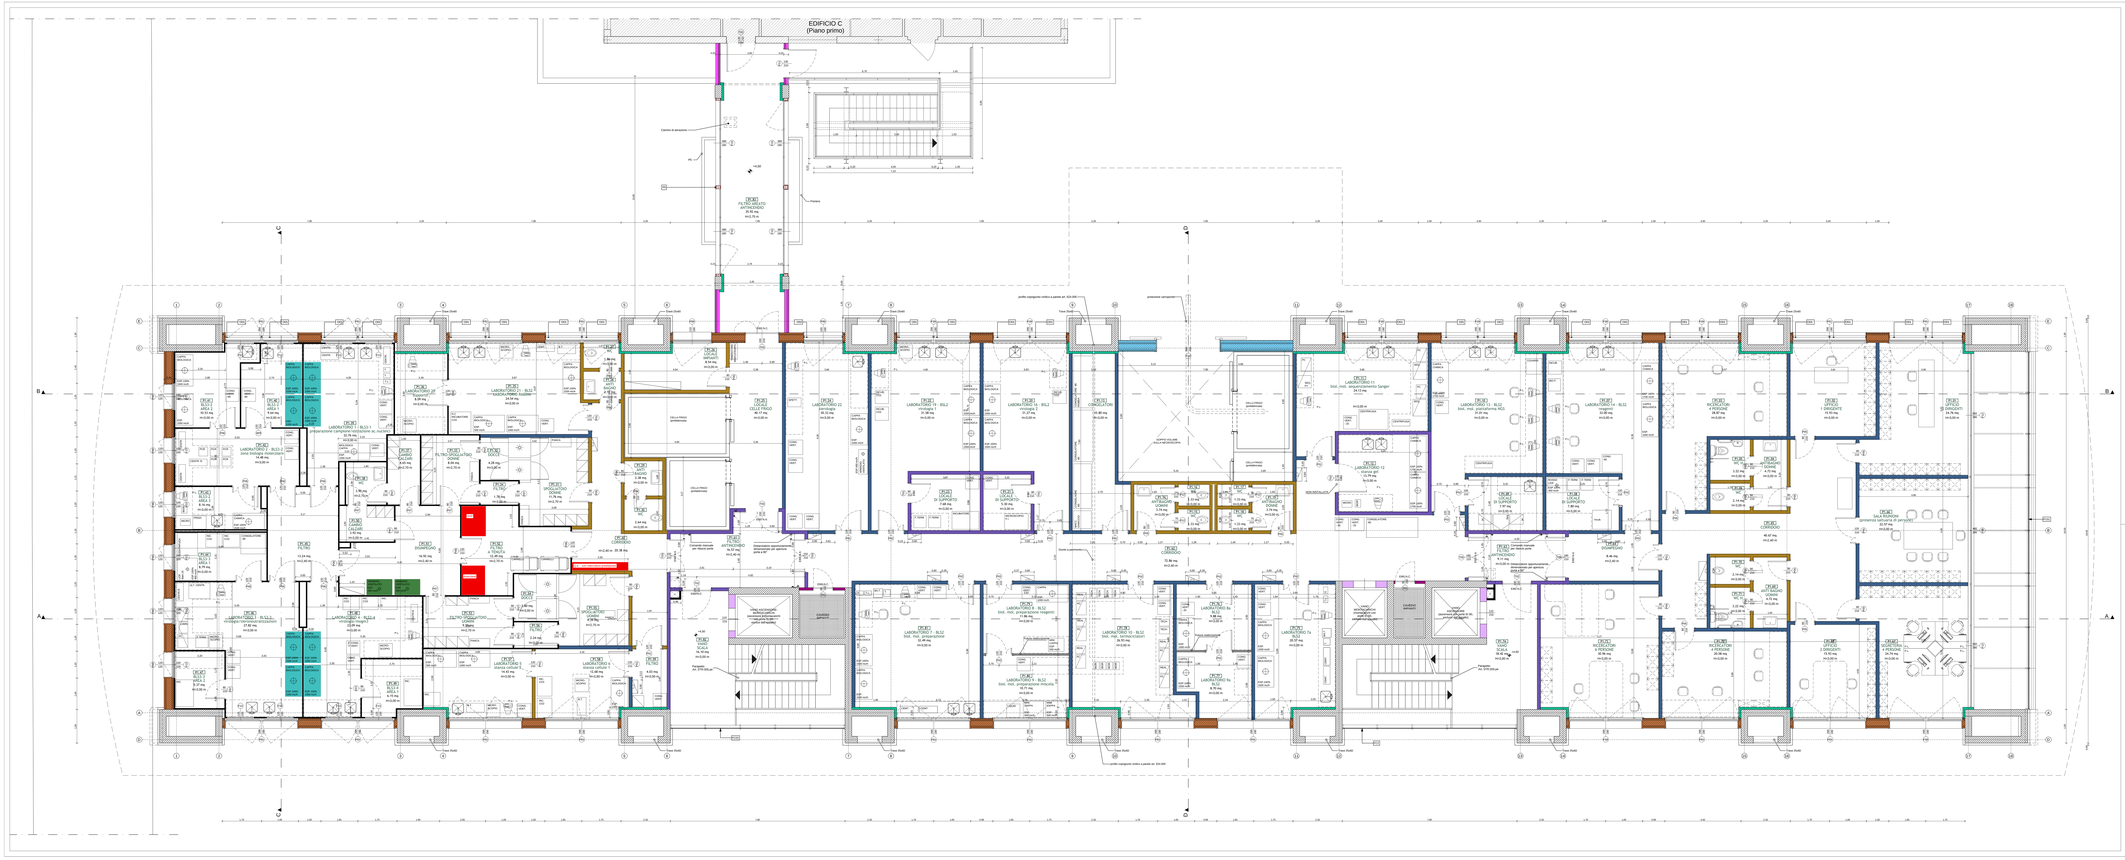
EDIFICIO C
(Piano primo)
LEGENDA
PARETE PIANO TERRA - PART. M1
PARETE PIANO PRIMO - PART. M2
PARETE MICROSCOPIA - PART. M3
PARETE IN CALCESTRUZZO
CONTROPARETE IN LASTRA DI CARTONGESSO sp. 12,5 mm ACCOPPIATA CON POLISTIRENE sp. 30 mm
PARETI DIVISORIE IN CARTONGESSO SOUNDBLOC - PART.P1 - Ant. EDI-M15
PARETI DIVISORIE IN CARTONGESSO - Ant. EDI-D05
PARETE IN CARTONGESSO 60 60 - Ant. EDI-D06
PARETE ASETTICA - PART.P4 Ant. LABEDI.01
PARETE PASSERELLA - PART.P5
PARETE PASSERELLA RIGATA - Ant. EDI-M07 + CONTROPARETE IN CARTONGESSO sp. 6 cm - Ant. EDI-M04
PARETE PANNELLI SANDWICH + RIVESTIMENTO - PART.M7
BLOCCHI IN OLCELA sp. 12 cm EI 60 - Ant. EDI-D22
BLOCCHI IN OLCELA sp. 30 cm EI 60 - Ant. EDI-D19
CONTROPARETE PILASTRI PORTICA sp. 10 cm - Ant. EDI-M22.pdf
DOCCE DI CONTAMINAZIONE - Ant. LABEDI.08
ARMADIO VENTILATO - Ant. LABEDI.010
CAPPA - Ant. LABEDI.09
ARREDI E ATTREZZATURE ESCLUSI DALL'INTERVENTO
GRATA METALLICA PEDONALE RIMOVIBILE PER CHIUSURA CAVEDIO Ant. STR.025
GRATA COME PRECEDENTE MA CON CHIUSURA PANNELLI IN LAMIERA COIBENTATA EI60 sp.80mm Ant.STR.026.pdf
TOPPATURA IN LAMIERE METALLICHE COIBENTATE
PILASTRI STRUTTURA METALLICA
PARTE APRIBILE COME DA ARTICOLO ABACO
PARTE FISSA COME DA ARTICOLO ABACO
N.B. GLI "ARREDI E ATTREZZATURE ESCLUSI DALL'INTERVENTO" VENGONO RIPORTATI AL SOLO SCOPO DI ILLUSTRARE L'AMBIENTAZIONE E LA REALTÀ DELL'EDIFICIO INTERNO, PER SPECIFICHE DI FORNITURA, OPERATIVITÀ E RIMANGONO IN REALTÀ ELIMINATI DA FORNITURA IMPIANTI ELETTRICI SPECIALI E IMPIANTI MECCANICHI.
REALIZZAZIONE DEL "NUOVO ASSE CENTRALE LABORATORI"
- SEDE DI LEGNARO (PD) -
AS BUILT
ELABORATO
ARCHITETTONICI
PIANTA PIANO PRIMO
TAVOLA A.06
SCALA 1:50
DATA SETTEMBRE 2018
STATO LEGITTIMITÀ
STATO DI PROGETTO
ARC - ARCHITETTONICO
STR - STRUTTURALE
IMP - IMPIANTISTICO
IMM - IMPIANTI DIRETI MECCANICI
SIC - SICUREZZA CANTIERE
PAE - PREVENZIONE INCENDI
COMMITTENTE
ISTituto Zooprofilattico delle Venezie
SEDE CENTRALE DI LEGNARO (PD)
Viale dell'Università, 10 - 35020 Legnaro (PD)
Tel. 049 8084311 - Fax 049 8084244
S. DIRETTORE GENERALE
Prof. Gianpiero BOLSANI
E RESPONSABILE UNICO DEL PROCEDIMENTO
Arch. Maria BARTOLI
ATI APPALTATRICE
UFFICIO DI DIREZIONE LAVORI
DIRETTORE LAVORI:
MISURA E CONTABILITÀ: I CGE
Geom. Alessandro PIERI DALLE
Arch. Marco Rizzato
DIRETTORE OPERATIVO STRUTTURE
Ing. Aldo Barbieri
DIRETTORE OPERATIVO IMPIANTI ELETTRICI
Per. Ind. Paolo Scodro
DIRETTORE OPERATIVO IMPIANTI MECCANICI
Ing. Riccardo Gaspari
ASPETTORI DI CANTIERE
Per. Ind. Gaetano Cabaro
Per. Ind. Luca Ferro
Per. Ind. Luca Ferro
Per. Ind. Alessandro Pozzato
Ing. Filippo Lorio
Per. Ind. Luca Ferro
Per. Ind. Andrea Rizzuto
Ing. Luca Rossi
Ing. Sara Stangarlin
PROGETTAZIONE PERIZIA DI VARIANTE
OPERE EDILI E SICUREZZA
Ing. Alessandro Pozzato
OPERE STRUTTURALI
Ing. Aldo Barbieri
IMPIANTI MECCANICI
Ing. Riccardo Gaspari
IMPIANTI ELETTRICI
Per. Ind. Paolo Scodro
Emissione
Settembre 2018
A - AS BUILT